


明石市住吉3丁目地区画地出来形確認測量原図 縮尺 1 : 2 5 0

平成二十九年五月二十二日作成

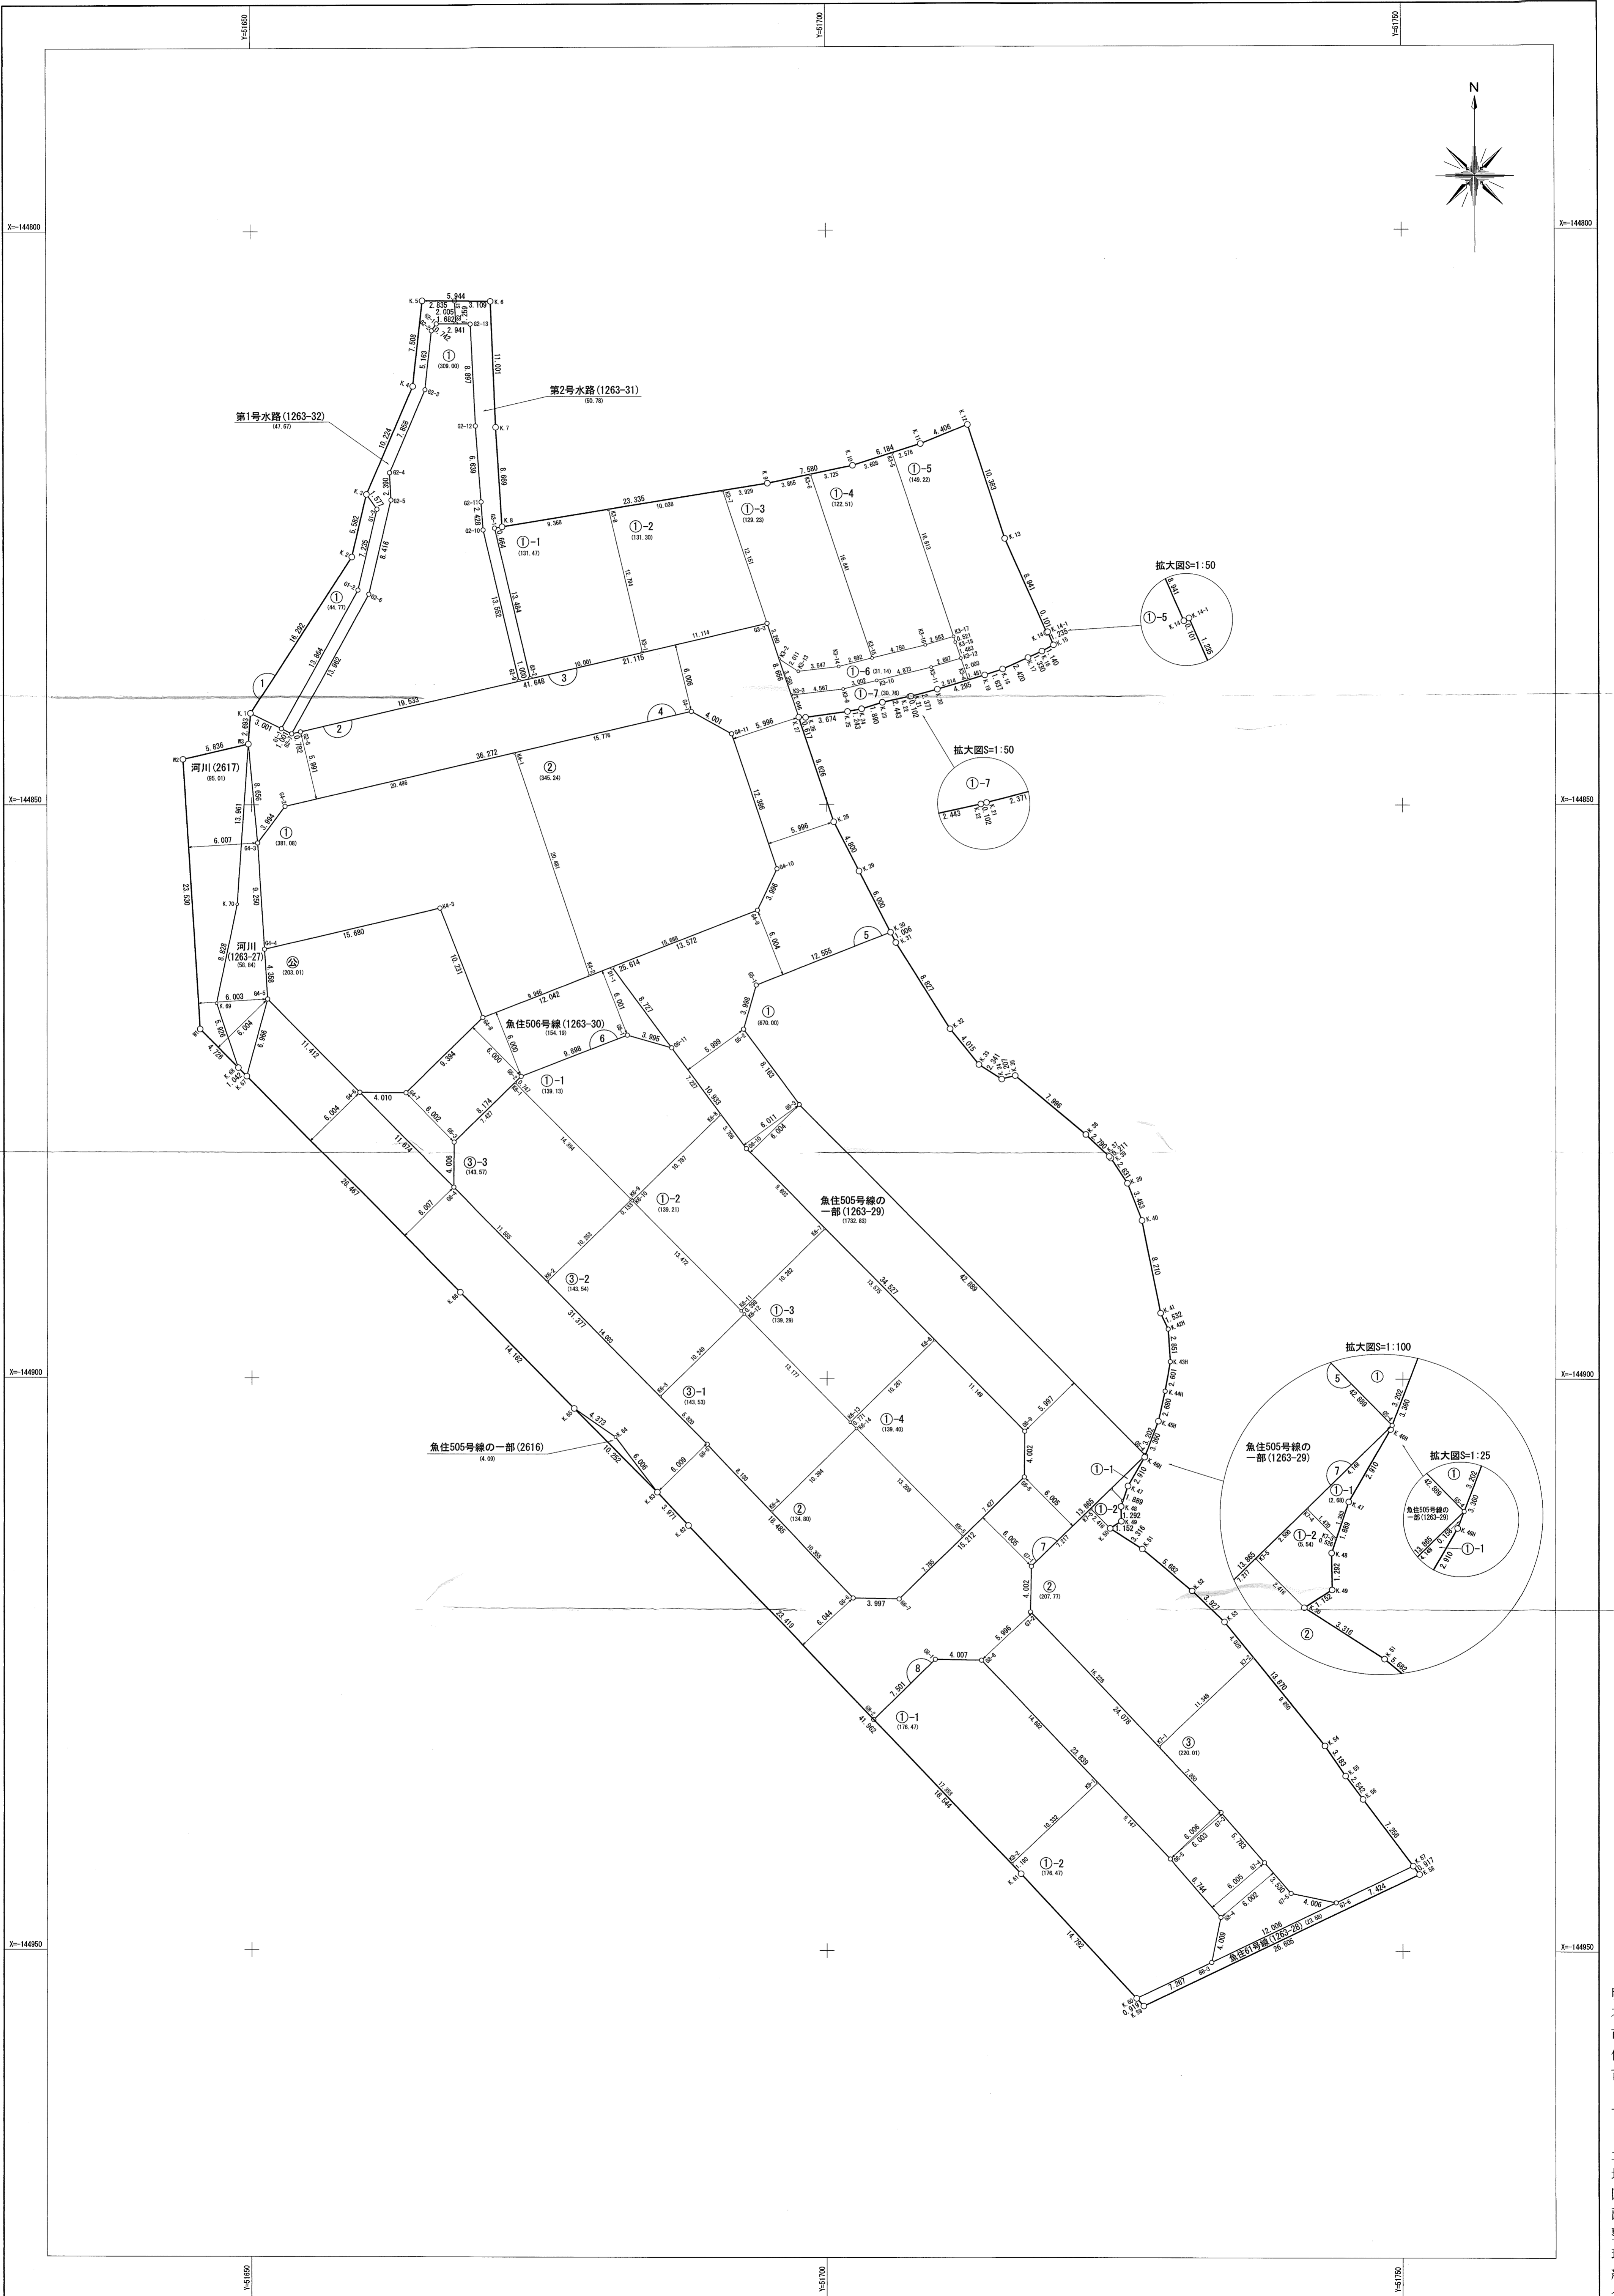

明石市住吉3丁目土地地区画整理組合