

取付管設置申請書

年 月 日

明石市長 様

住 所

取付管設置申請の場合

汚水を排除するため、下記のとおり公共下水道取付管設置の申請をします。

指定工事店	住所又は所在地	電話	(会社) (担当者名・携帯番号)
	氏名又は名称及び代表者氏名	指定 工事店 番号	
必要とする 敷地の所在地	明石市	施工希望日 ※申請日から40日 以上を要する	令和 年 月 日まで
敷地面積 ※500㎡超の場合	<input type="checkbox"/> 500㎡以下 ※ ㎡	既設取付管 の有無	<input type="checkbox"/> 有 <input type="checkbox"/> 無
前面道路 の区分	<input type="checkbox"/> 国道 <input type="checkbox"/> 県道 <input type="checkbox"/> 市道 <input type="checkbox"/> 私道	添付書類② ※「上水引込と同時」 「私道に設置する場 合」又は「水路横断の 場合」など	<上水引込と同時> <input type="checkbox"/> 給水装置工事申込書(写し) <私道に設置> <input type="checkbox"/> 私道土地所有者の掘削及び埋設 の承諾(様式は任意) <input type="checkbox"/> 埋設する土地の登記簿謄本及び 公図(いずれも写し可) <水路横断> <input type="checkbox"/> 水路管理者の同意書等 <その他> <input type="checkbox"/> ()
※事務処理欄		上記の申請について、審査の結果適当と認めましたので取 付管設置を決定してよろしいか。	
供用開始日	昭和 年 月 日 平成	課 長	係 長
排確確認番号	—		係
承認番号	—		
工事指示番号	—		
備 考			

○申請における注意事項

- 太枠内のみ記入し、事務処理欄には記入しないでください。
- 本申請は、原則、建物排水設備工事に合わせて申請してください。
- 申請は、裏面の「留意事項」「設置を決定する条件」を十分認識した上で行うこと。

- ・ 取付管設置等に関する事前確認書もしくは、
- ・ 敷地の登記簿謄本と公図 ※いずれもコピー可※

取付管設置等に関する事前確認書


太線枠内の項目全てを記入すること。

協議日：令和 年 月 日		受付者：	受付番号：
確認者 (名刺添付可)	(会社名) 明石下水道会社 明石市大久保町八木●●●● (担当者名) 下水 太郎 (TEL) 078-934-9624 (FAX) 078-934-9626		
確認したい 内容	(場所) 明石市 大久保町八木 742 (区分) <input checked="" type="checkbox"/> 取付管の設置 (市 or 設置義務者) <input type="checkbox"/> その他 (具体的な内容) <p style="text-align: center;">公費による取付管設置が可能かどうか</p> (参考となる資料) <input type="checkbox"/> 位置図 <input type="checkbox"/> 台帳図 <input type="checkbox"/> その他 (敷地の登記簿謄本、公図、)		
回答	(取付管の設置) <input checked="" type="checkbox"/> 市 (理由： <input type="checkbox"/> 面積基準 <input type="checkbox"/> その他) <input type="checkbox"/> 設置義務者 (補足事項・条件など) <p>明石市において、 八木 742 に対して取付管を 1 本設置することが可能です ただし明石市開発事業にかかる場合を除きます</p> (回答日) 令和 4 年 3 月 20 日 (回答手段) <input type="checkbox"/> FAX <input type="checkbox"/> 窓口 <input type="checkbox"/> E-mail		

付近見取図

縮尺1500分の1程度で、
主要道路・公共施設などの目標物が入ったものをご用意ください
※排確申請と同じもので可

※該当する箇所を赤色で囲ってください

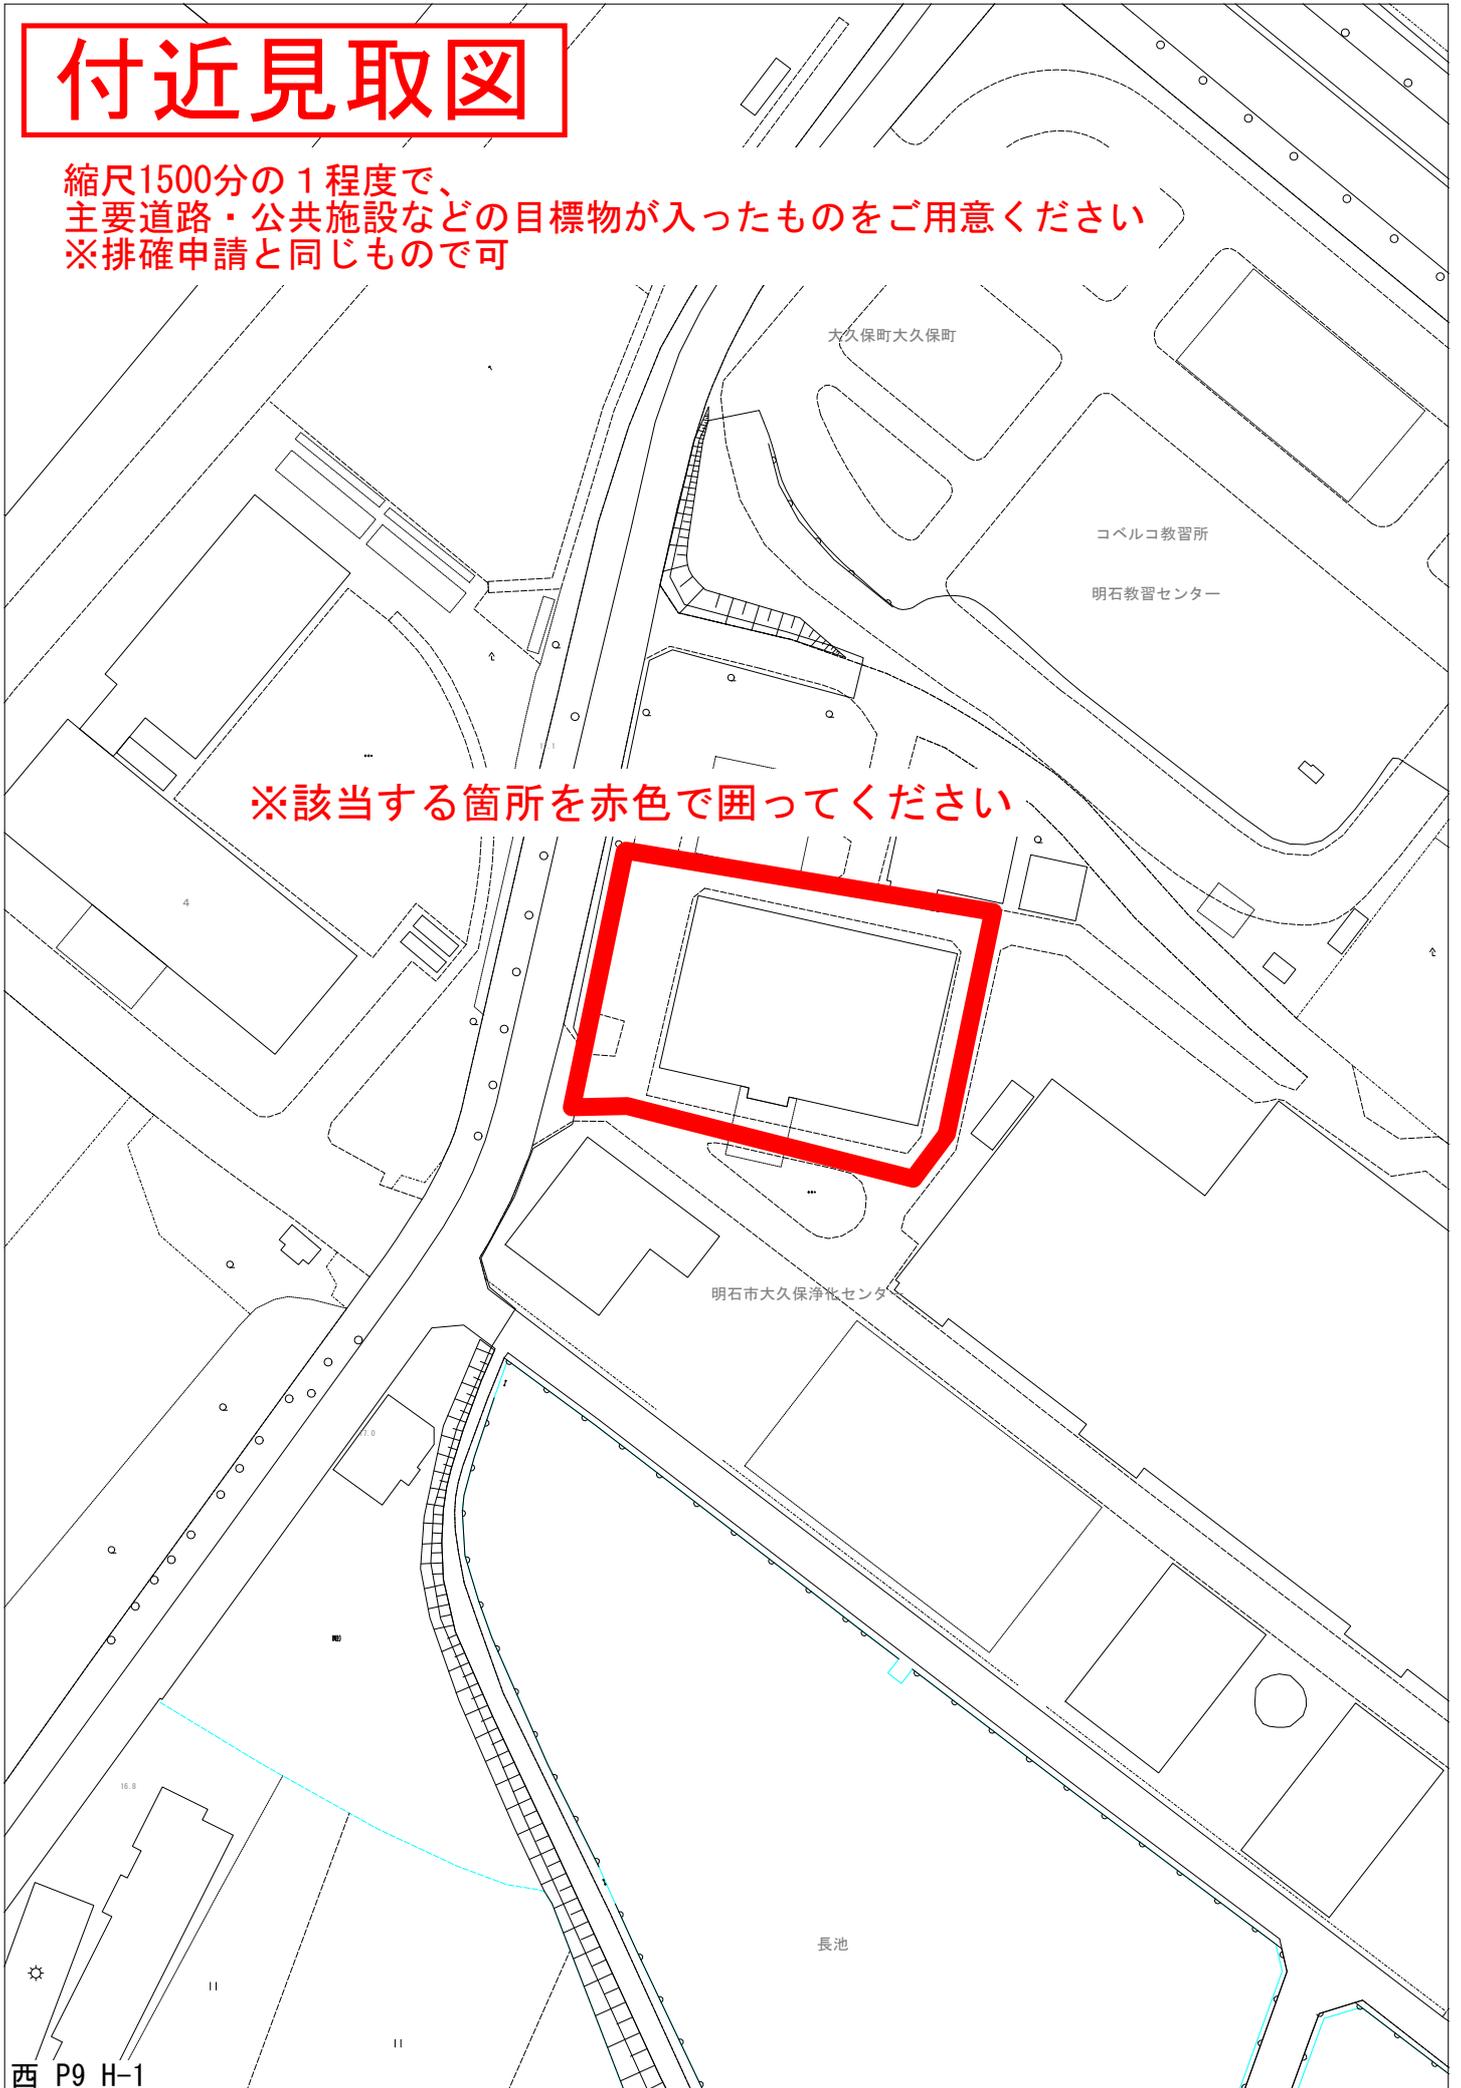


工事設計書

見本 ※取付管設置申請の場合

様式第8号

1 管種・管径・管の位置・延長・樹の位置・公共下水道との接続箇所・便所の位置・家屋の間取りを明示すること。
2 使用する材料の材質および規格を表示すること。

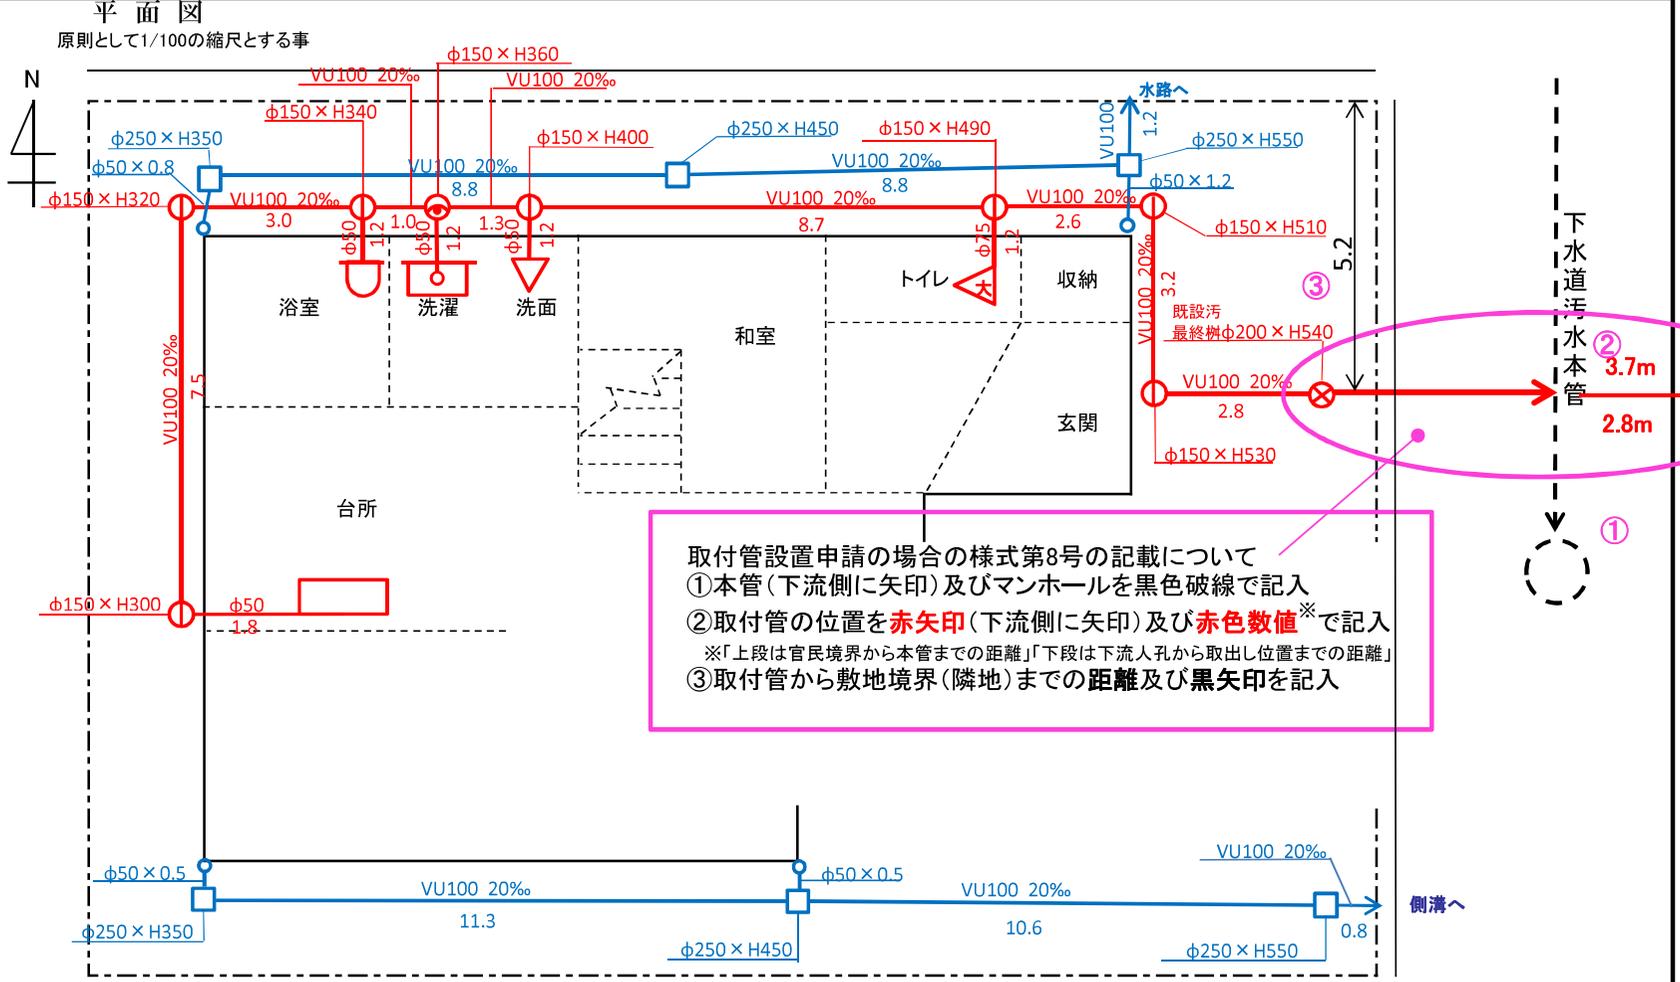

取付管設置申請の場合の様式第8号の記載について
 ①本管(下流側に矢印)及びマンホールを黒色破線で記入
 ②取付管の位置を赤矢印(下流側に矢印)及び赤色数値※で記入
 ※「上段は官民境界から本管までの距離」「下段は下流人孔から取出し位置までの距離」
 ③取付管から敷地境界(隣地)までの距離及び黒矢印を記入

〔図面記号〕	1. 公私境界線及び建築物は、黒色で明示すること。 2. 汚水は赤色、雨水は青色で明示すること。 3. 管種・管径・管の位置・延長・樹の位置・本管との接続箇所・間取りを明示すること。	新設排水管 既設排水管 公私境界線 汚水最終樹	汚水樹 防臭樹 雨水樹 トラップ樹	トラップ付小口径樹 流し類 大便器 小便器	手洗器類 洗濯機 浴場バス 足洗い場	雨どい 床排水・目皿 掃除口 浄化槽・汲取り槽	排水溝(U型溝) 阻集器 排水ヘッダー 点検口 点検口 (排水ヘッダーを設置する場合)
	〔特記事項〕						

舗装復旧概要図 (全幅)

- ①平面図及び復旧断面の該当する〔 〕内に赤字で「○」を記入
- ②平面図に本管位置を赤線矢印「→」(下流側に⇒)を記入
- ③掘削・舗装復旧の寸法の数値を記入

〔○〕	平面図	断面図				
両側 L型側溝						
〔 〕	平面図	断面図				
両側 U型側溝						
〔 〕	平面図	断面図				
歩道内						
備考		<table border="1" style="width: 100%;"> <tr> <td style="text-align: center;">面掘削面積</td> <td>A $4.7 \times 1.0 = 4.7 \text{ (m}^2\text{)}$</td> </tr> <tr> <td style="text-align: center;">面復旧面積</td> <td>B $5.0 \times 3.0 = 15.0 \text{ (m}^2\text{)}$</td> </tr> </table>	面掘削面積	A $4.7 \times 1.0 = 4.7 \text{ (m}^2\text{)}$	面復旧面積	B $5.0 \times 3.0 = 15.0 \text{ (m}^2\text{)}$
面掘削面積	A $4.7 \times 1.0 = 4.7 \text{ (m}^2\text{)}$					
面復旧面積	B $5.0 \times 3.0 = 15.0 \text{ (m}^2\text{)}$					

復旧工程	復旧断面	適用基準	
		種別	舗装別
1層式 アスファルト 舗装 〔4号工〕	<div style="border: 1px solid black; padding: 5px;"> <p style="text-align: center;">〔○〕</p> <p style="text-align: center;">施工厚 25cm</p> </div>	車道	アスファルト 舗装
2層式 アスファルト 舗装 〔1号工〕	<div style="border: 1px solid black; padding: 5px;"> <p style="text-align: center;">〔 〕</p> <p style="text-align: center;">施工厚 35cm</p> </div>	重車道	アスファルト 舗装
歩道 舗装 〔9号工〕	<div style="border: 1px solid black; padding: 5px;"> <p style="text-align: center;">〔 〕</p> <p style="text-align: center;">施工厚 11cm</p> </div>	歩道	ブロック 舗装
備考			
<p>〔設置場所〕 明石市大久保町八木 742</p> <p>〔申請者〕 下水 太郎</p>			


☆注意点☆

- ① 「写真番号」は「下水道台帳の写し」と番号を合わせてください
- ② 「場所」は番地まで記入してください
- ③ 写真に赤色で、本管（下流側に矢印）、取付管を記入してください




[写真番号] ①

[場所]大久保町八木742地先

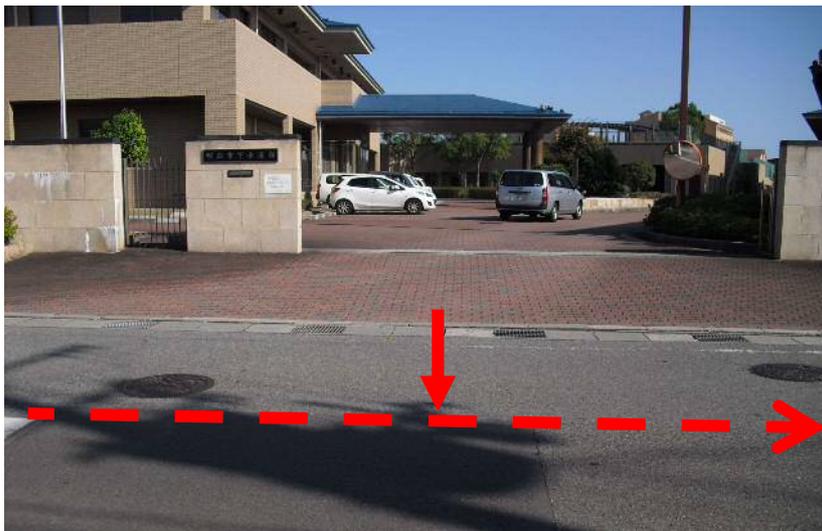

[写真番号] ②

[場所]大久保町八木742地先

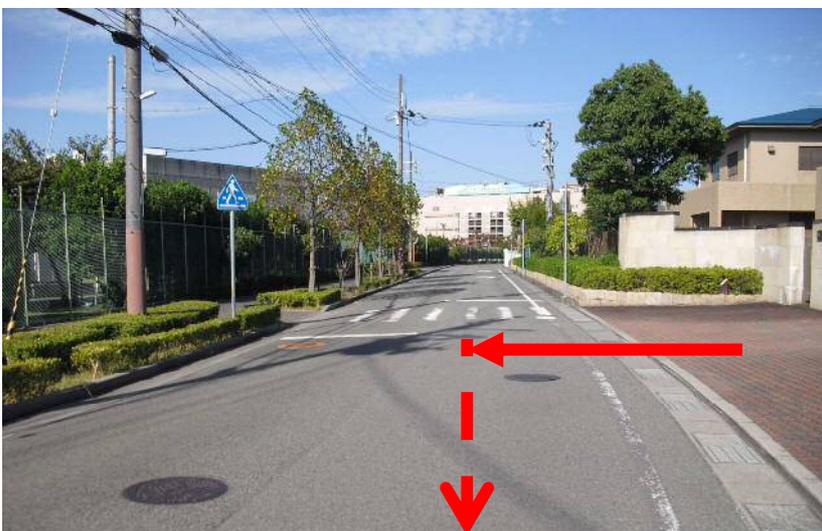

[写真番号] ③

[場所]大久保町八木742地先