明石市西脇土地区画整理事業　出来形確認測量図　縮尺　1：500

平成二十六年十二月作成

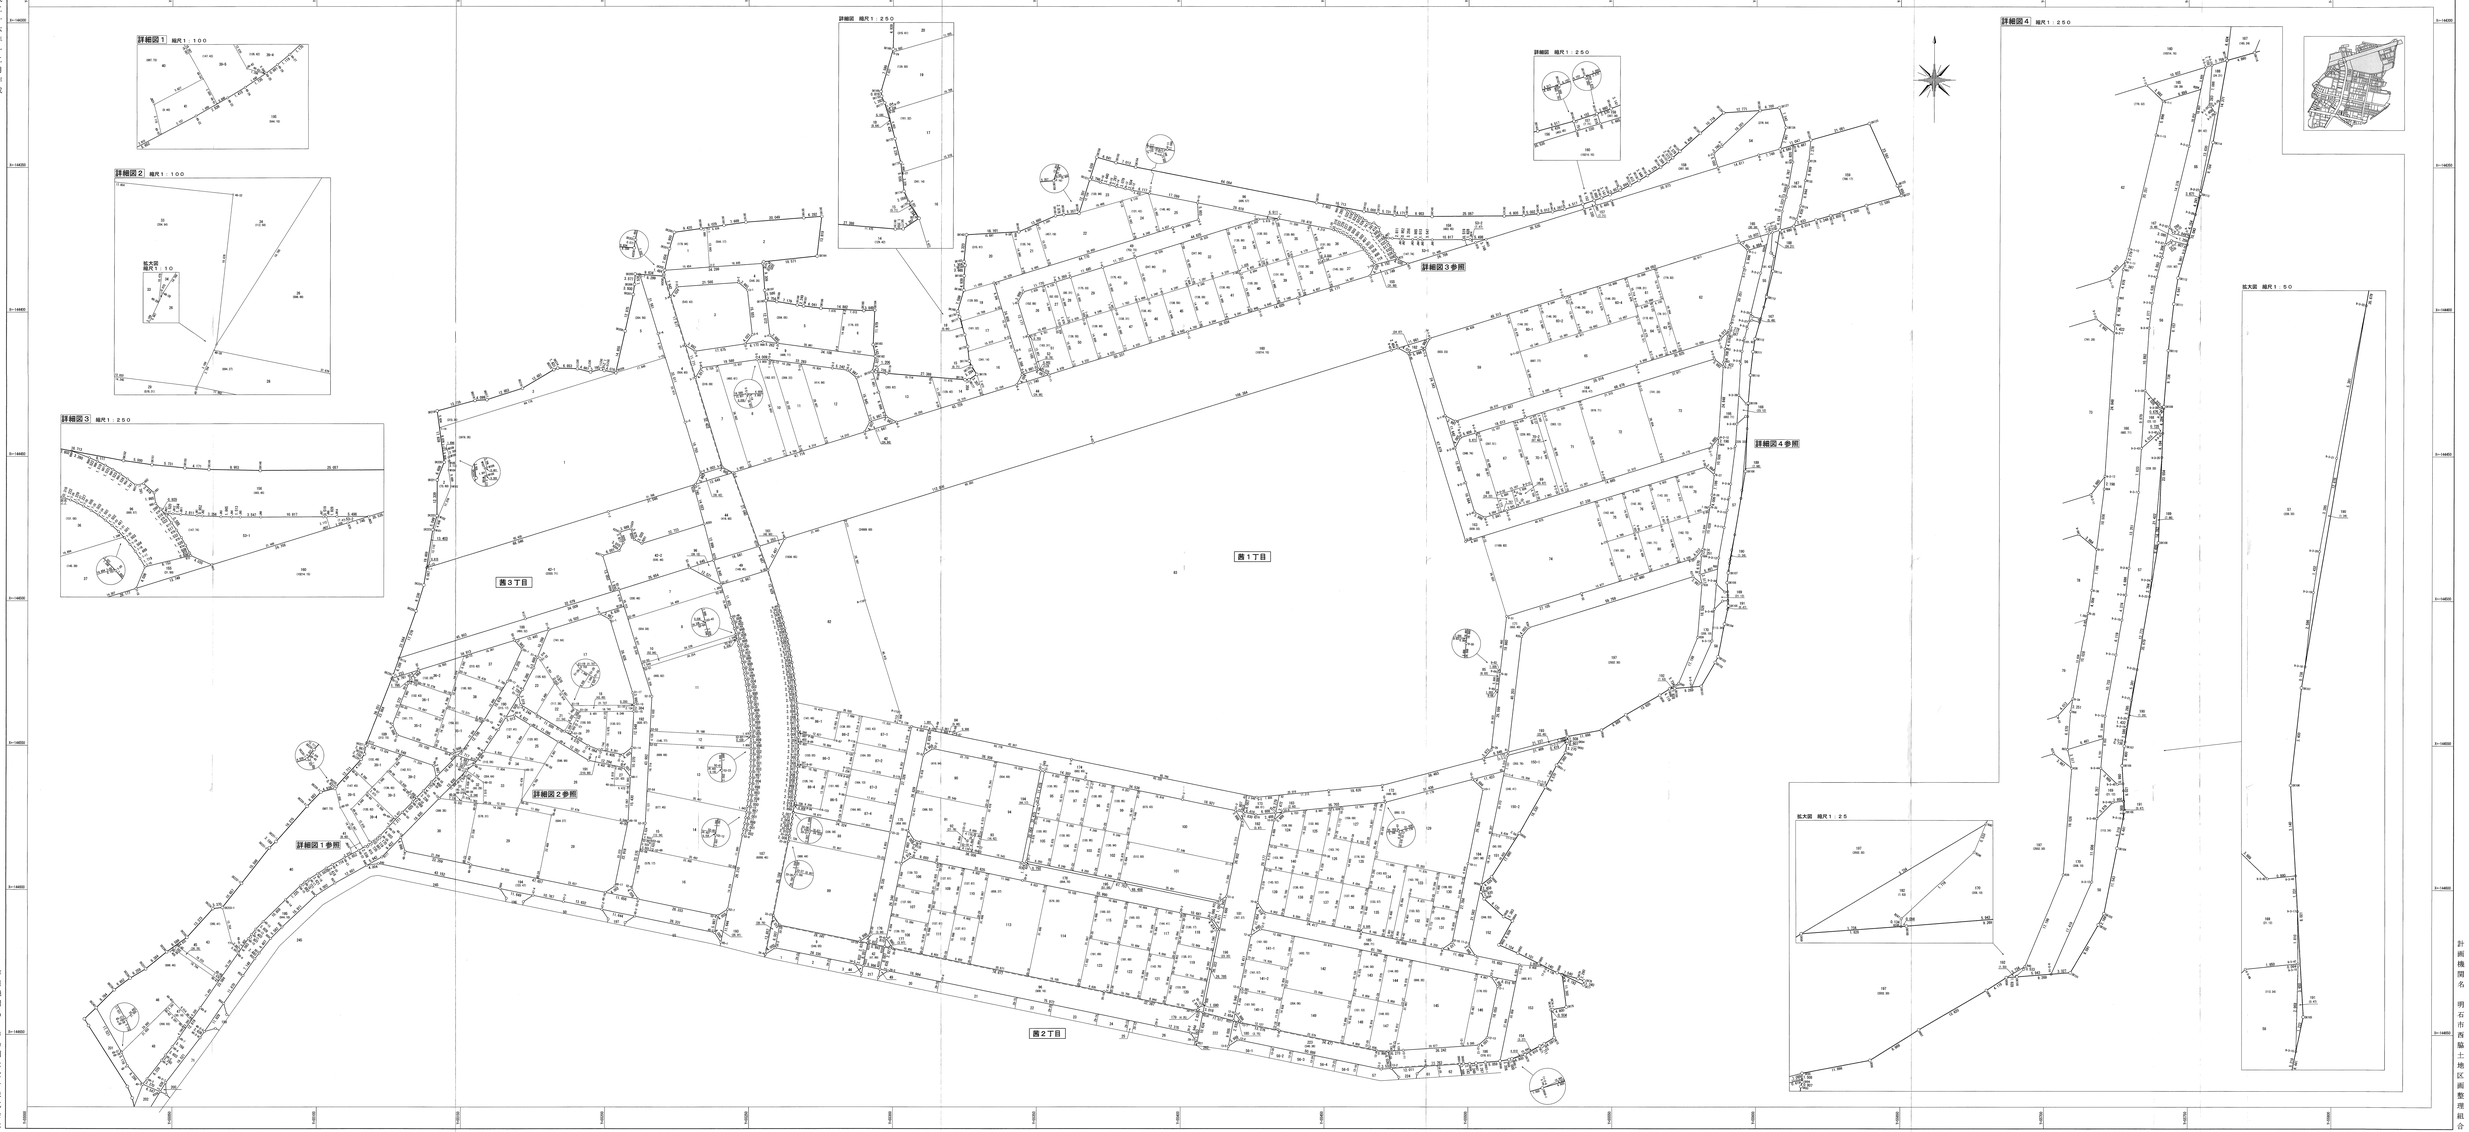

1：500


計画機関名　明石市西脇土地区画整理組合

明石市西脇土地区画整理事業　出来形確認測量図　縮尺　1：500

計画機関名　明石市西脇土地区画整理組合